
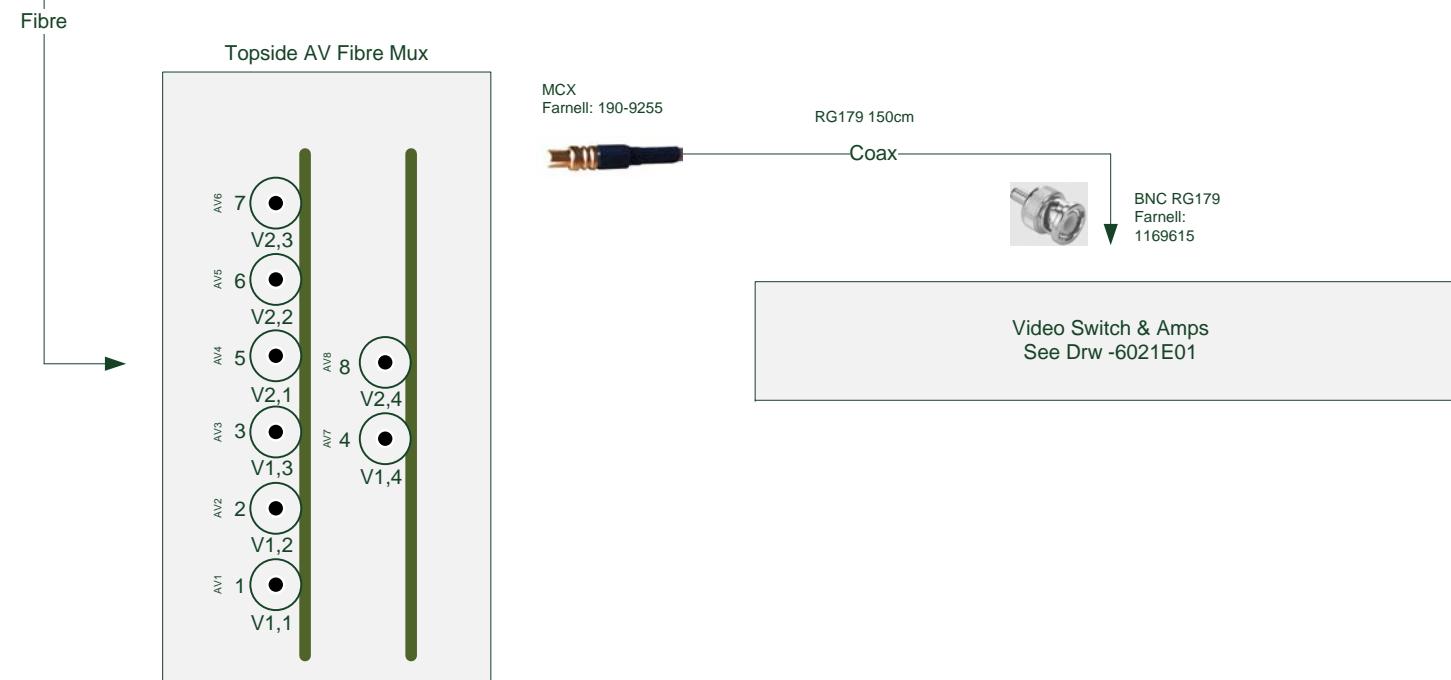


1 | 2 | 3 | 4 | 5 | 6 | 7 | 8

System:	Topside:	LINK:	Video Cards:
Video Channel 1	V1,1	AV 1	Video Card 1 Ch 1
Video Channel 2	V1,2	AV 2	Video Card 1 Ch 2
Video Channel 3	V1,3	AV 3	Video Card 1 Ch 3
Video Channel 4	V1,4	AV 7	Video Card 1 Ch 4 AD Conv.
Video Channel 5	V2,1	AV 4	Video Card 2 Ch 1
Video Channel 6	V2,2	AV 5	Video Card 2 Ch 2
Video Channel 7	V2,3	AV 6	Video Card 2 Ch 3
Video Channel 8	V3,4	AV 8	Video Card 2 Ch 4 AD Conv.

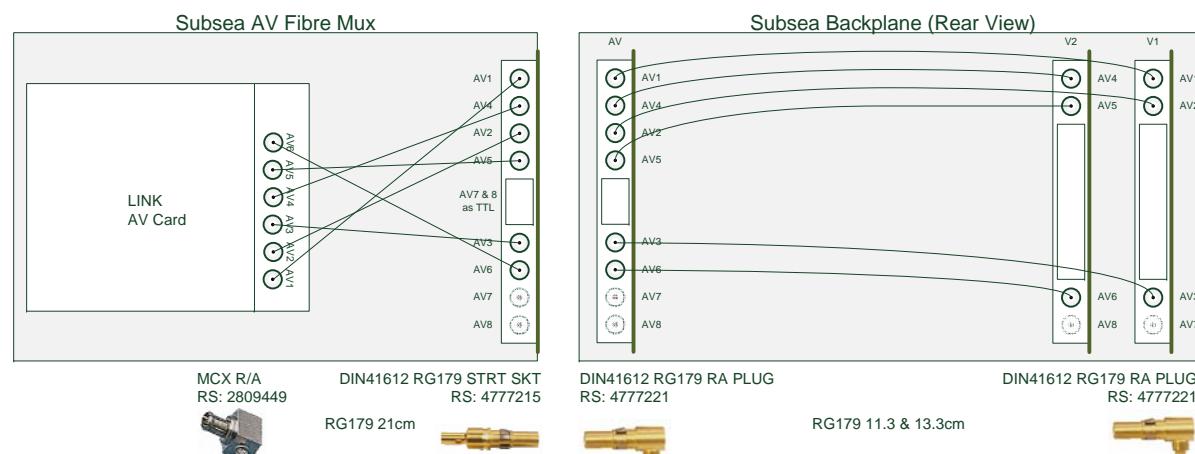

Rev	Date	Issue	Prep. by	Ch. by	Appr. by
B	26 08 15	Draft	KST	TBH	EKB
1	17 03 16	As Built	KST	TBH	EKB
KYSTDESIGN SUB-SEA TECHNOLOGY					
Strandgaten 202, 5525 Haugesund NORWAY Tel +47 52 70 62 50 Fax +47 52 70 62 01 www.kystdesign.no					
Document Title Constructor 5 & 6 Coax Layout					
Kystdesign AS Drawing No. AF57-1-1050E03			Sheet No 1 of 1		
			Scale A3		
			Revision 1		